


Schemat obciążeń w pasie dolnym kratownicy

1:100

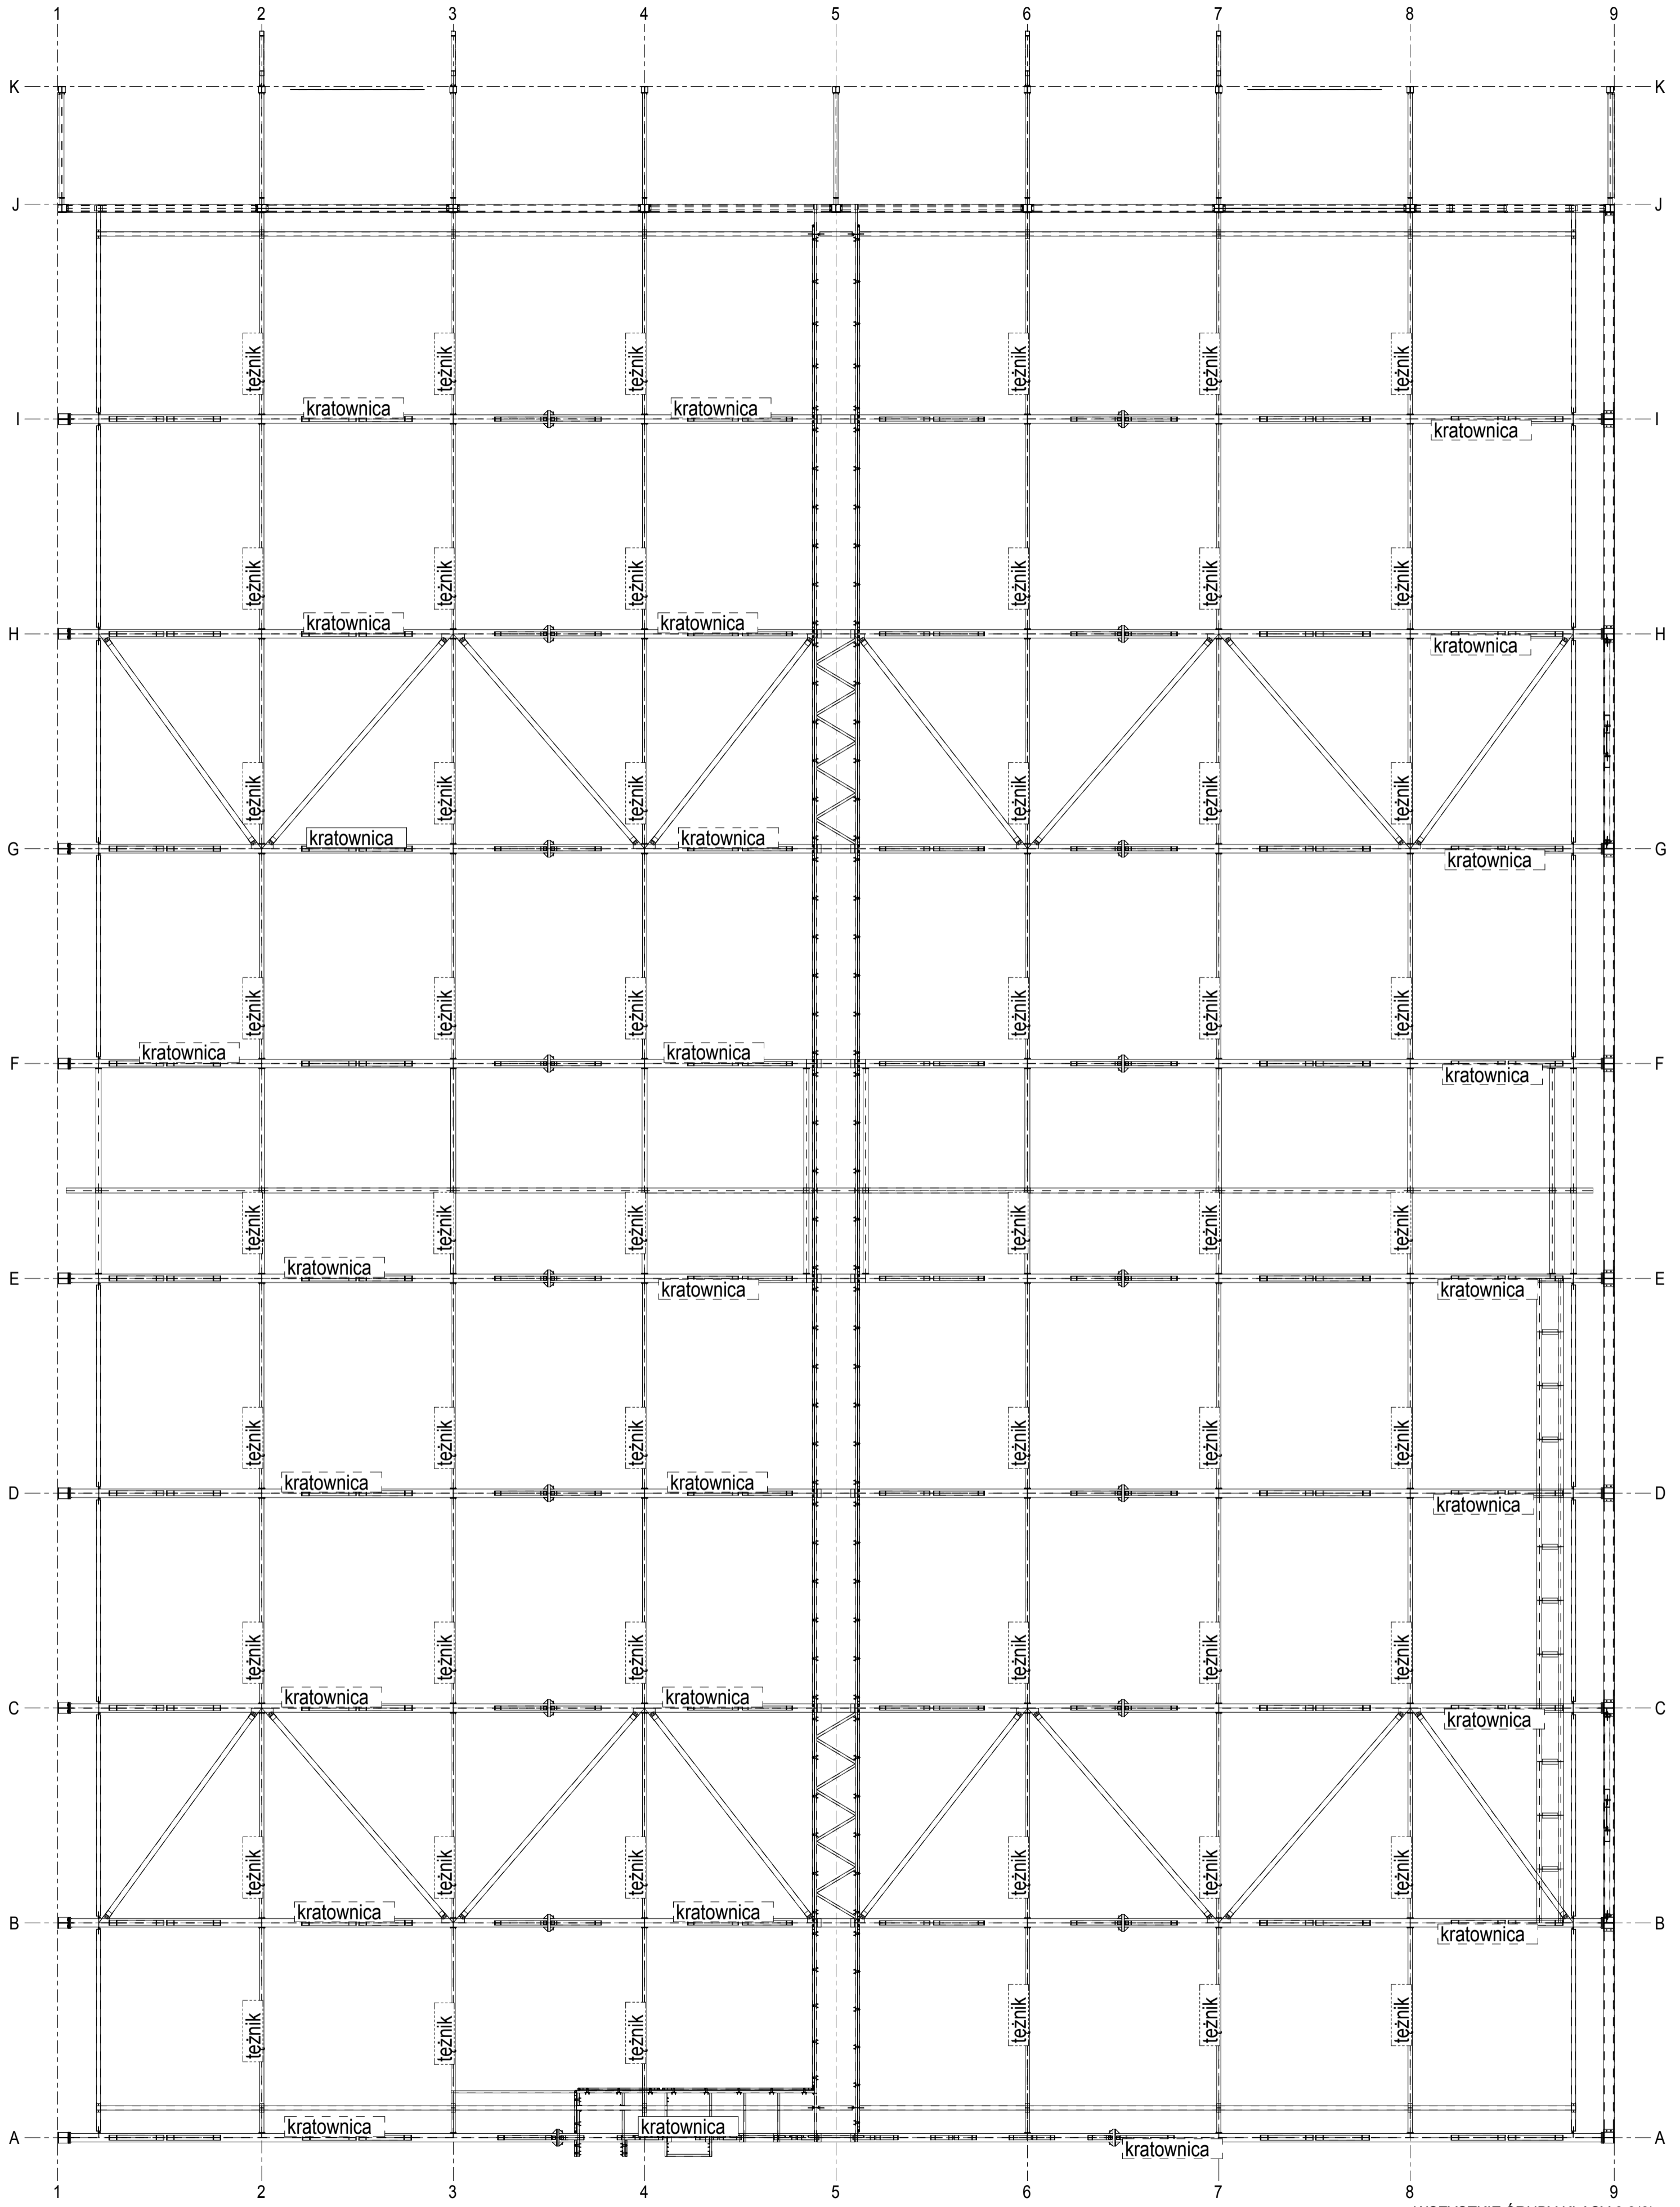

WSZYSTKIE ŚRUBY KLASY 8.8(8)

MAKSYMALNE OBCIĄŻENIE KRATOWNICY - 2000kg
MAKSYMALNE OBCIĄŻENIE TEŻNIKÓW - 800kg

Nr	Opis rewizji	Data rewizji	
1	Projektant	mgr inż. Marcin Awier	nr upr. LOD/0732/PWOK/07
2	Opracował	mgr inż. Maciej Kolodziejczyk	
3	Sprawdzający		
4	Branża	konstrukcja	
5	Stadium	projekt powykonawczy	
Inwestor		Cyfrowy Polsat S.A.	
Obiekt		Budynek produkcyjno-magazynowy-studio nagrań II	
Tytuł		Budowa budynku produkcyjno-magazynowego-studia nagrań II	
Adres		ul. Lubinowa 4a, 03-878 Warszawa	Data: 11.2016
Nazwa rysunku		Schemat obciążeń w pasie dolnym kratownicy	Nr rys. S01
		Skala: 1:100	